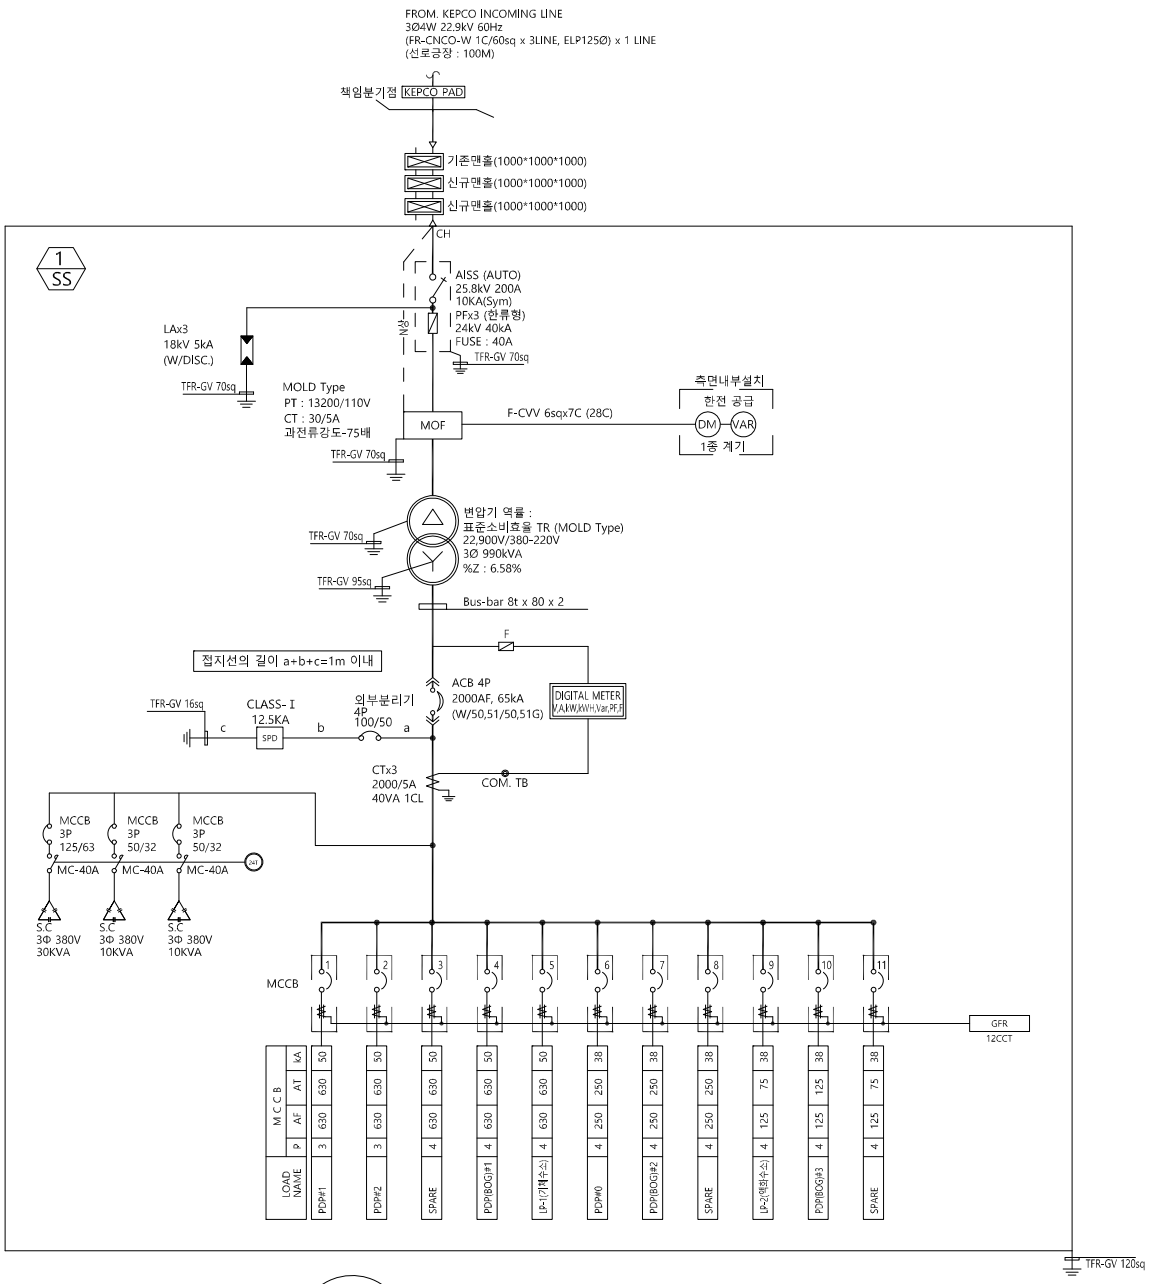


수배전 단선 결선도

1/NONE

1
-

SK Plug Hyverse
에스케이플러그하이버스(주)

ARCHITECT
한 국 종 합 기 술
Korea Engineering Consultants Corp.

ARCHITECT
WOOHO
WOOHO Architects & Engineering Co., Ltd.
T 82.2.6235.9600 F 82.2.6235.9601 W www.woohoeng.com

NOTES

1. 폐쇄형 배전반에는 지락차단 기능을 가진 GFR을 개별 동작 하도록 설계한다.
2. 모든 MCCB는 가조정형 TYPE을 사용한다.

REV.	DATE	DESCRIPTION	DRN	CHK	APP
F	26.02.23	AS-BUILT	HM	HM	SSD

PROJECT TITLE
SK Plug Hyverse 액화수소충전소 구축공사
NO.
DRAWING TITLE
수배전 단선 결선도

CHECKED BY/ DATE	APPROVED BY / DATE
-	-
PROJECT ARCHITECT	PROJECT MANAGER
-	-
ENGINEER	DRAWN BY / DATE
-	-

SCALE A1 : NONE A3 : NONE

DRAWING NO. 인천송도-E-002-00 REV. F

신영이엔씨 주식회사
전문설계업1종 제2018-6300000-85-12-00003호
대전광역시 서구 구봉산북로 16번길 4, 3층
TEL : (042)721-5383 FAX : 721-5385
대 표 이 사 유 승 용
건축전기설비기술사 류 현 수 (인)